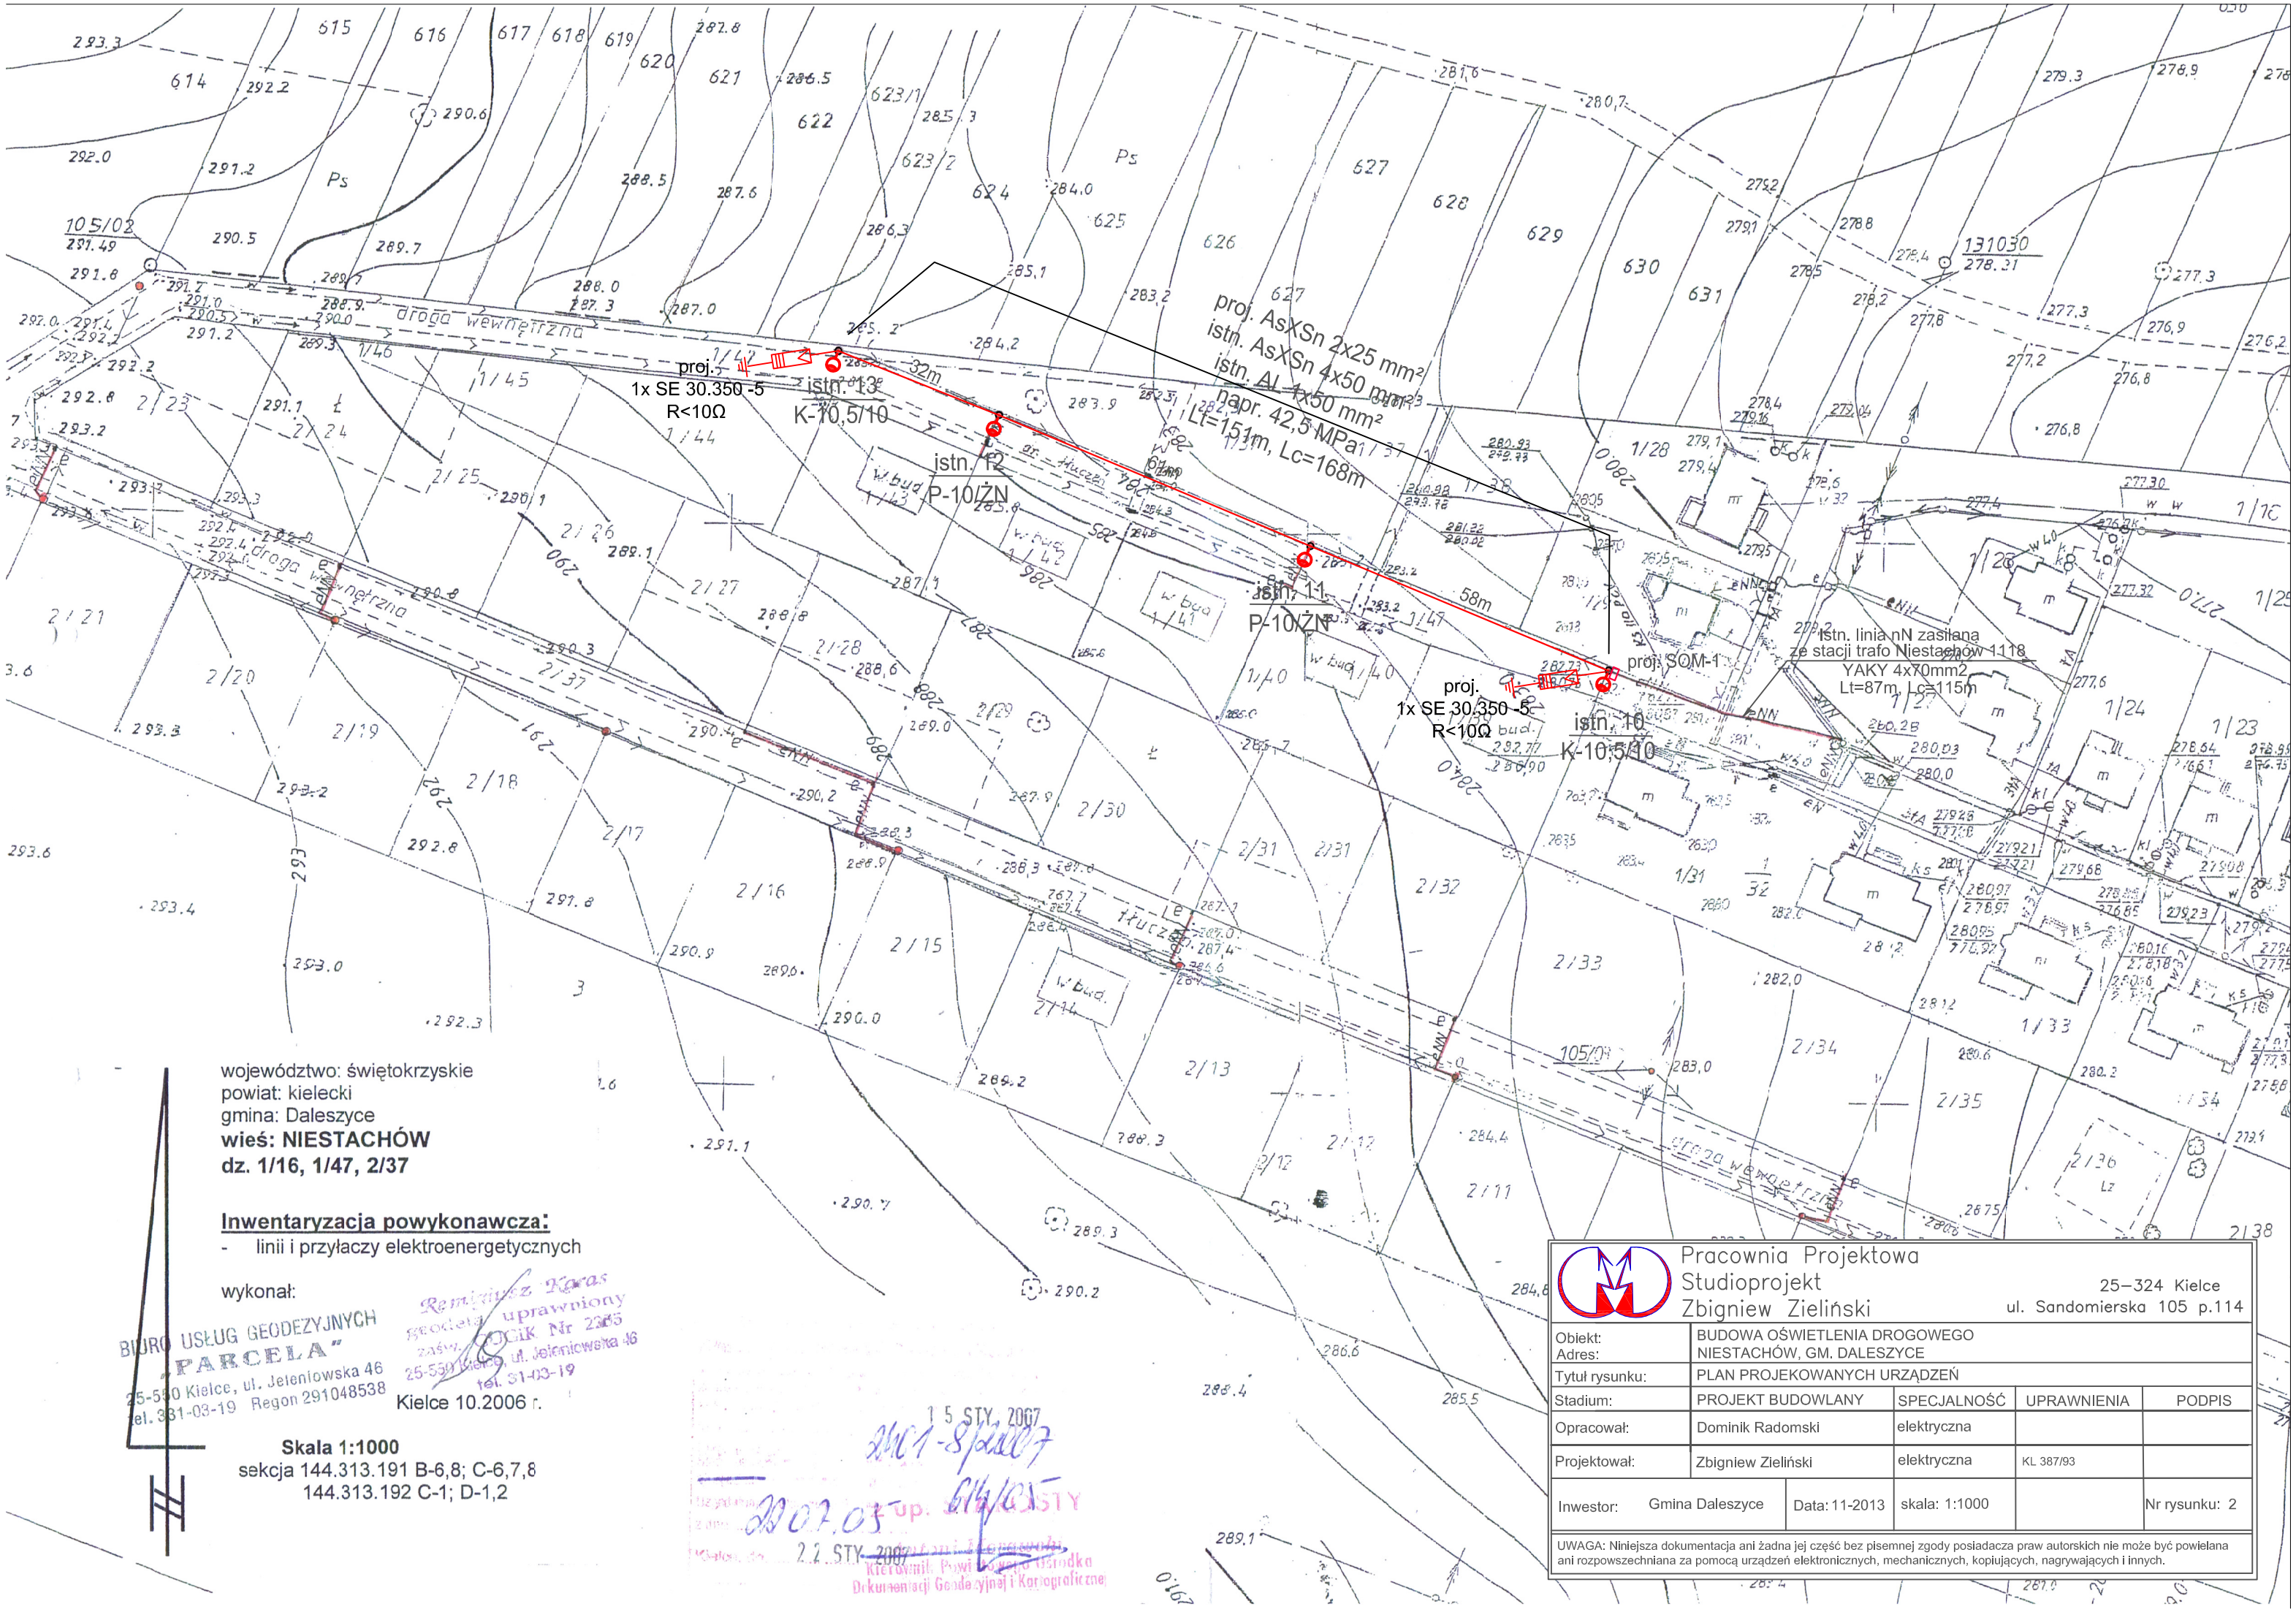

województwo: świętokrzyskie
powiat: kielecki
gmina: Daleszyce
wieś: NIESTACHÓW
dz. 1/16, 1/47, 2/37

Inwentaryzacja powykonawcza:
- linii i przyłaczy elektroenergetycznych

wykonał:

BIURO USŁUG GEODEZYJNYCH „PARCELA" 25-550 Kielce, ul. Jeleniowska 46 tel. 331-03-19 Regon 291048538

Remigiusz Karas geodeta uprawniony zaśw. GUGiK Nr 2365 25-550 Kielce, ul. Jeleniowska 46 tel. 31-03-19

Kielce 10.2006 r.

Skala 1:1000
sekcja 144.313.191 B-6,8; C-6,7,8
144.313.192 C-1; D-1,2

15 STY. 2007
2401-8/2007
2207.05 up. 614/05
22 STY. 2007
Antoni Karasowski
Kierownik Powiatowego Ośrodka Dokumentacji Geodezyjnej i Kartograficznej

Pracownia Projektowa
Studioprojekt
Zbigniew Zieliński
25–324 Kielce
ul. Sandomierska 105 p.114

Obiekt: Adres:	BUDOWA OŚWIETLENIA DROGOWEGO NIESTACHÓW, GM. DALESZYCE			
Tytuł rysunku:	PLAN PROJEKOWANYCH URZĄDZEŃ			
Stadium:	PROJEKT BUDOWLANY	SPECJALNOŚĆ	UPRAWNIENIA	PODPIS
Opracował:	Dominik Radomski	elektryczna		
Projektował:	Zbigniew Zieliński	elektryczna	KL 387/93	
Inwestor: Gmina Daleszyce	Data: 11-2013	skala: 1:1000		Nr rysunku: 2

UWAGA: Niniejsza dokumentacja ani żadna jej część bez pisemnej zgody posiadacza praw autorskich nie może być powielana ani rozpowszechniana za pomocą urządzeń elektronicznych, mechanicznych, kopiujących, nagrywających i innych.